


Утверждаю:
 Директор ТОО «Теміржолсу-Алматы»
 Мателханов Б.Б.
 « » 201 г.

Ситуационная схема пункта водоснабжения станции Илийская

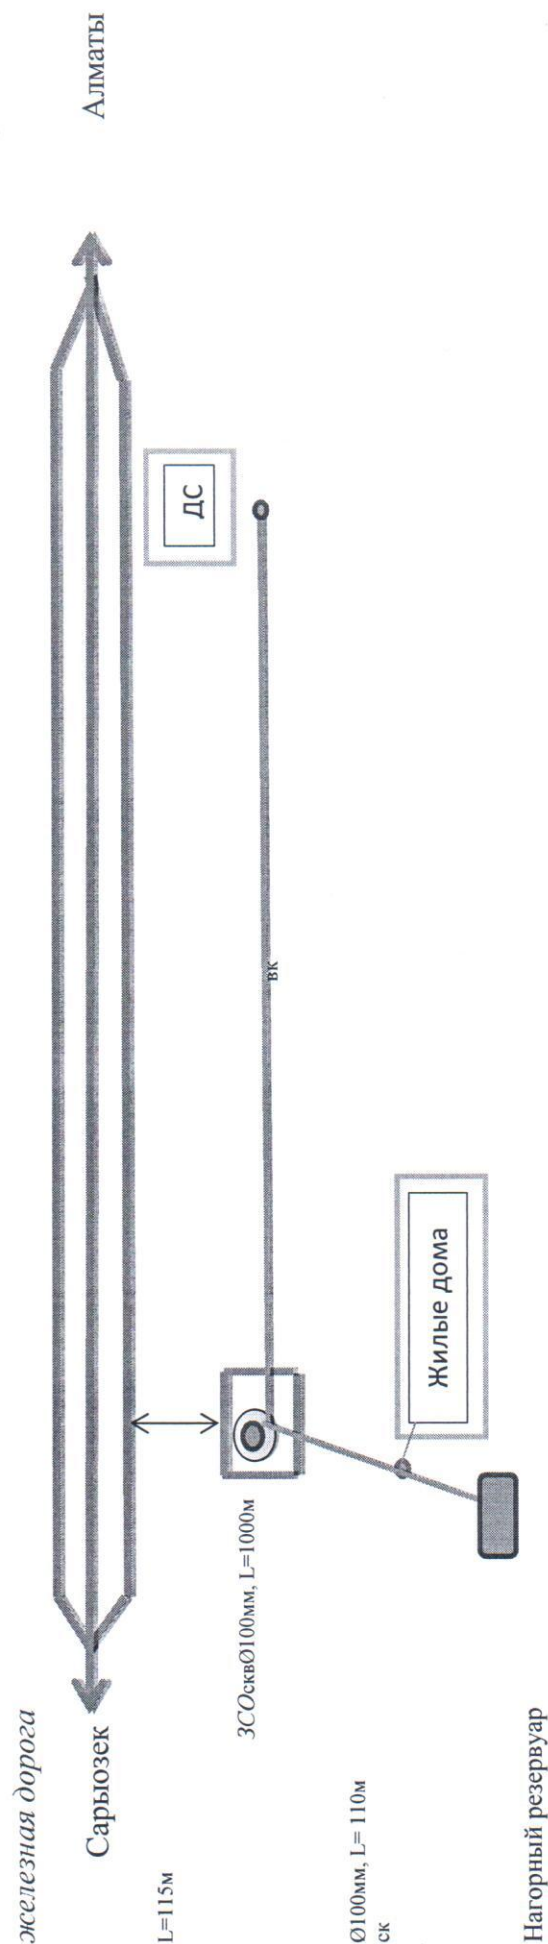

- Примечание:
1. Труба чугунная
 2. Зона санитарной охраны – 20м x 20м.
 3. Водонапорная башня V=30м³
 4. Глубина скважины – 40м.

Исполнитель: Начальник ПТО Исакова Н.М.




Утверждаю

Директор ТОО "Теміржолсу-Алматы"

Мателханов Б.Б.

Алматы 2014г.


Исполнительная схема водопроводных сетей станции Жетіген

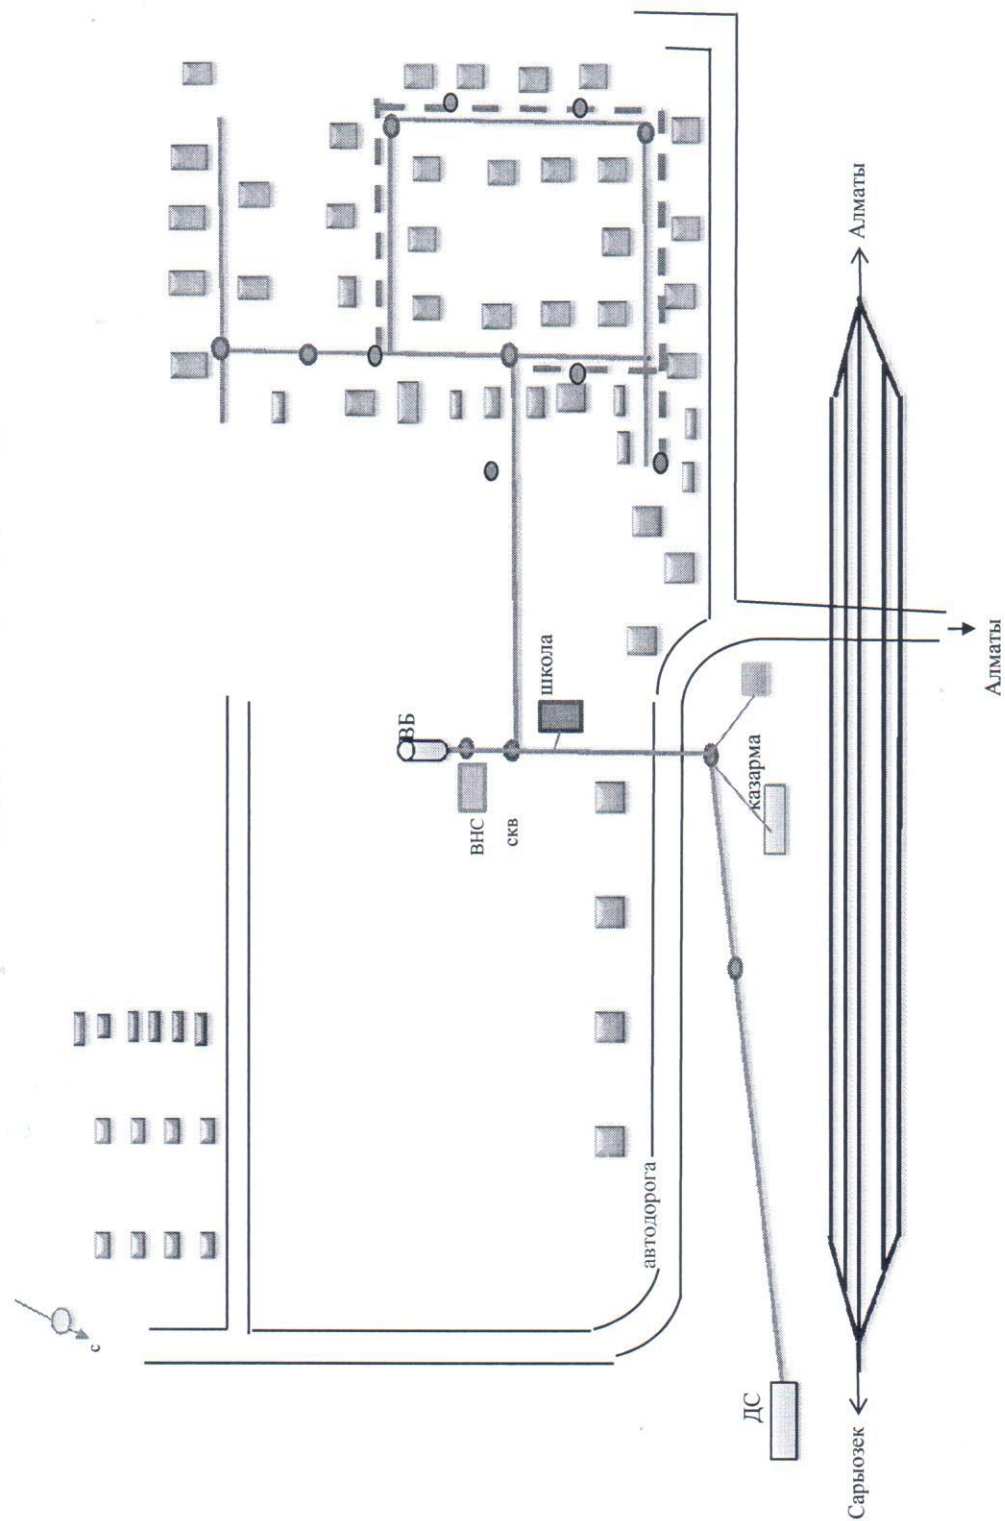




Утверждаю:
Директор ТОО «Теміржолсу-Алматы»
Маделханов Б.Б.
« » 201_г.

Ситуационная схема
пункта водоснабжения станции Кайрат

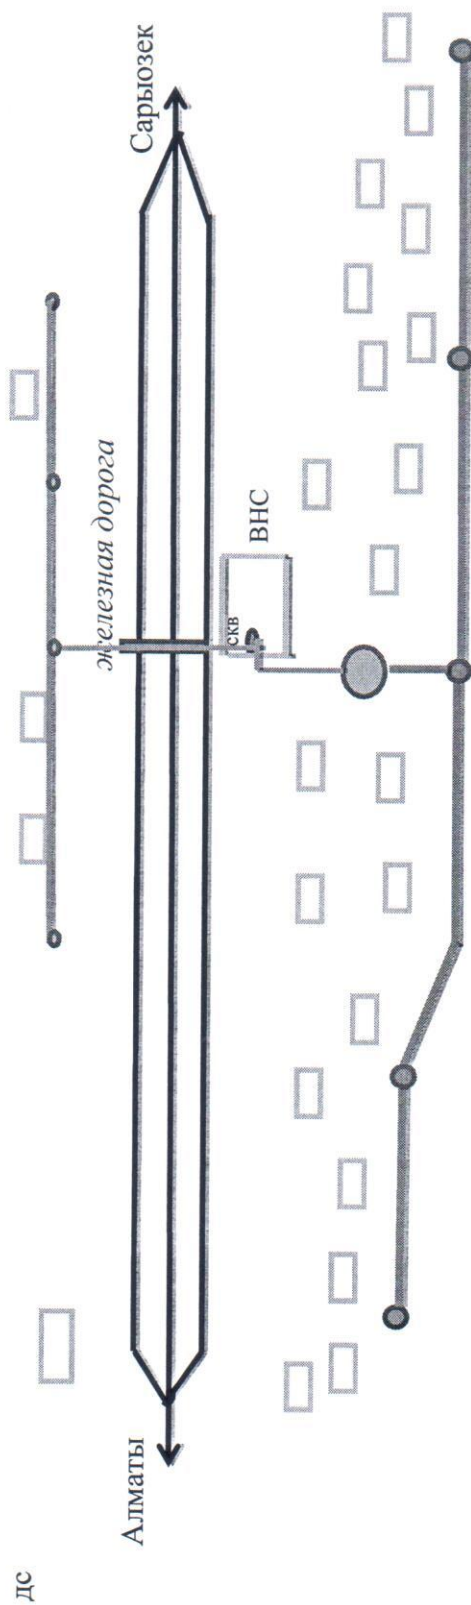


Исполнитель: Начальник ПТО Исакова Н.М.

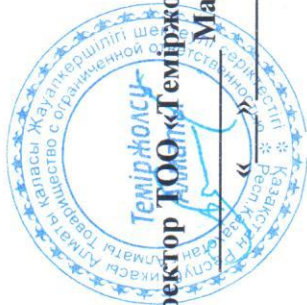


Утверждаю:
 Директор ТОО «Теміржолсу-Алматы»
 Мамелханов Б.Б.
 _____ 201_ г.

Ситуационная схема пункта водоснабжения станции Тары

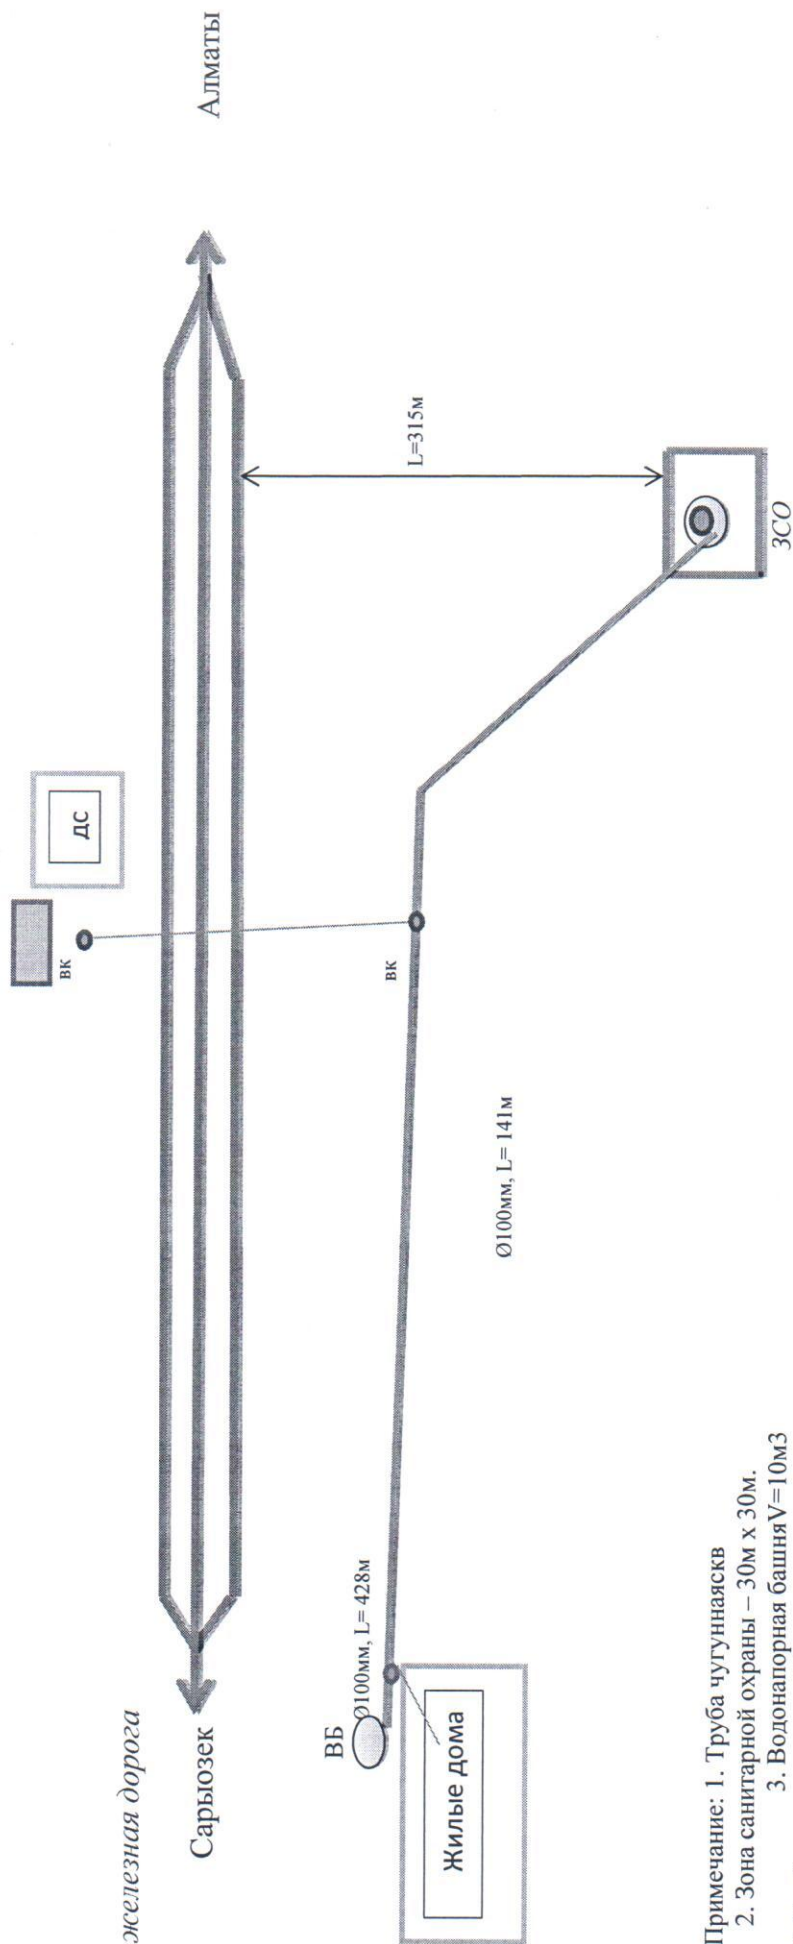


- Примечание: 1. Труба чугунная кв
 2. Зона санитарной охраны – 30м х 30м.
 3. Водонапорная башня $V=10\text{м}^3$
 4. Глубина скважины – 52м.

Исполнитель: Начальник ПТО Исакова Н.М.

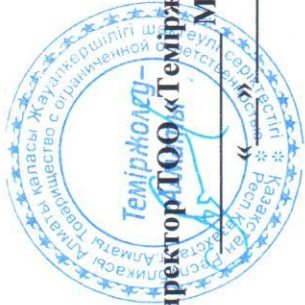


Утверждаю:
 Директор ПОО «Теміржолсу-Алматы»
 Маделханов Б.Б.
 _____ 201_ г.

Ситуационная схема пункта водоснабжения станции Малайсары

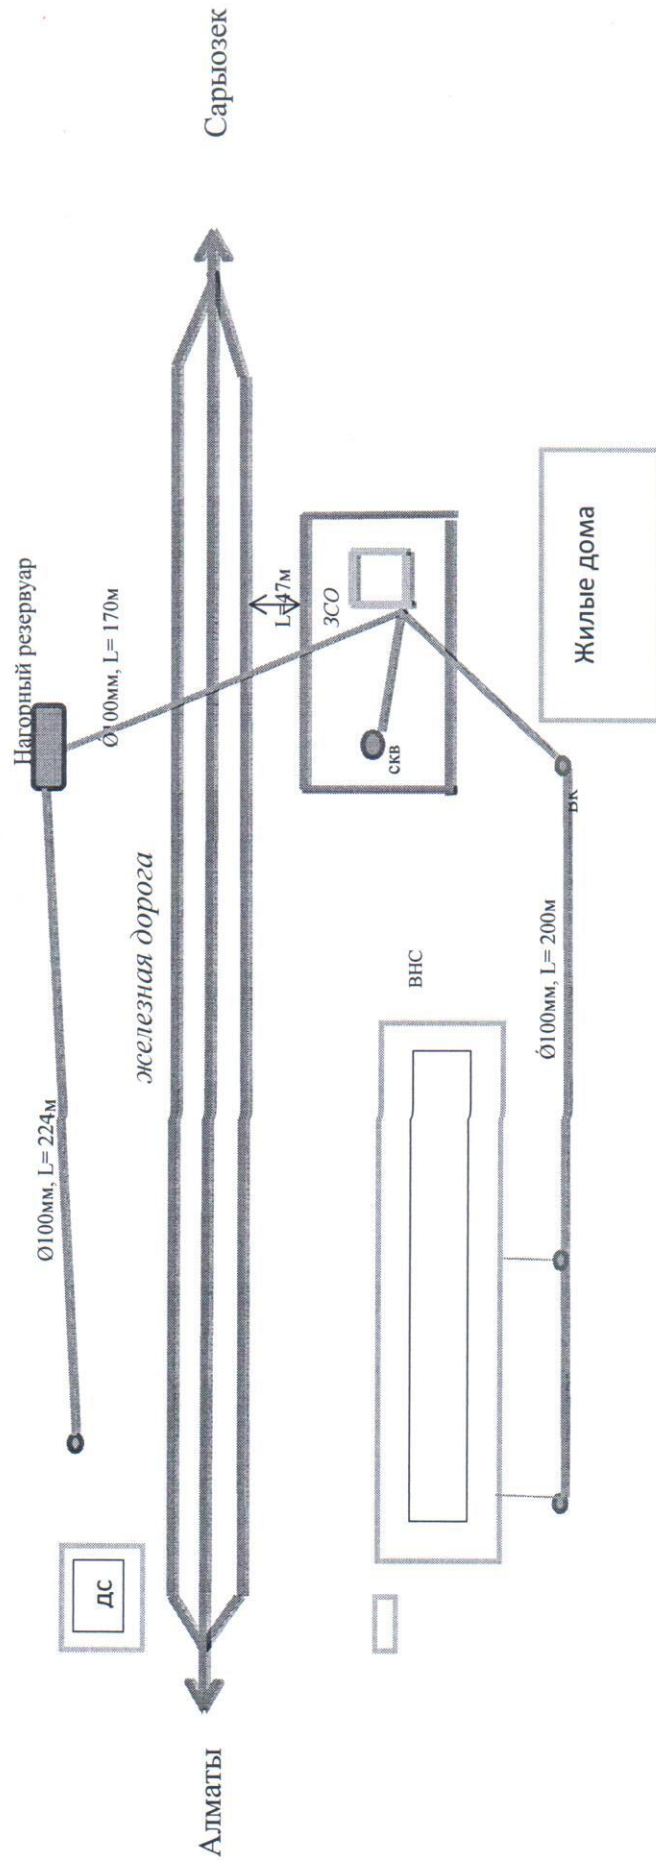


- Примечание: 1. Труба чугунная
 2. Зона санитарной охраны – 25м х 25м.
 3. Нагорный резервуар V=20м³
 4. Глубина скважины – 150м.

Исполнитель: Начальник ПТО Исакова Н.М.

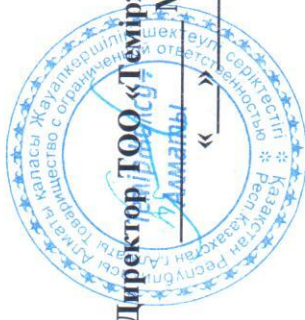

Утверждаю:
Директор ТОО «Теміржолсу-Алматы»
Маделханов Б.Б.
« 20 » 12 201 г.

Ситуационная схема пункта водоснабжения станции Сайлы

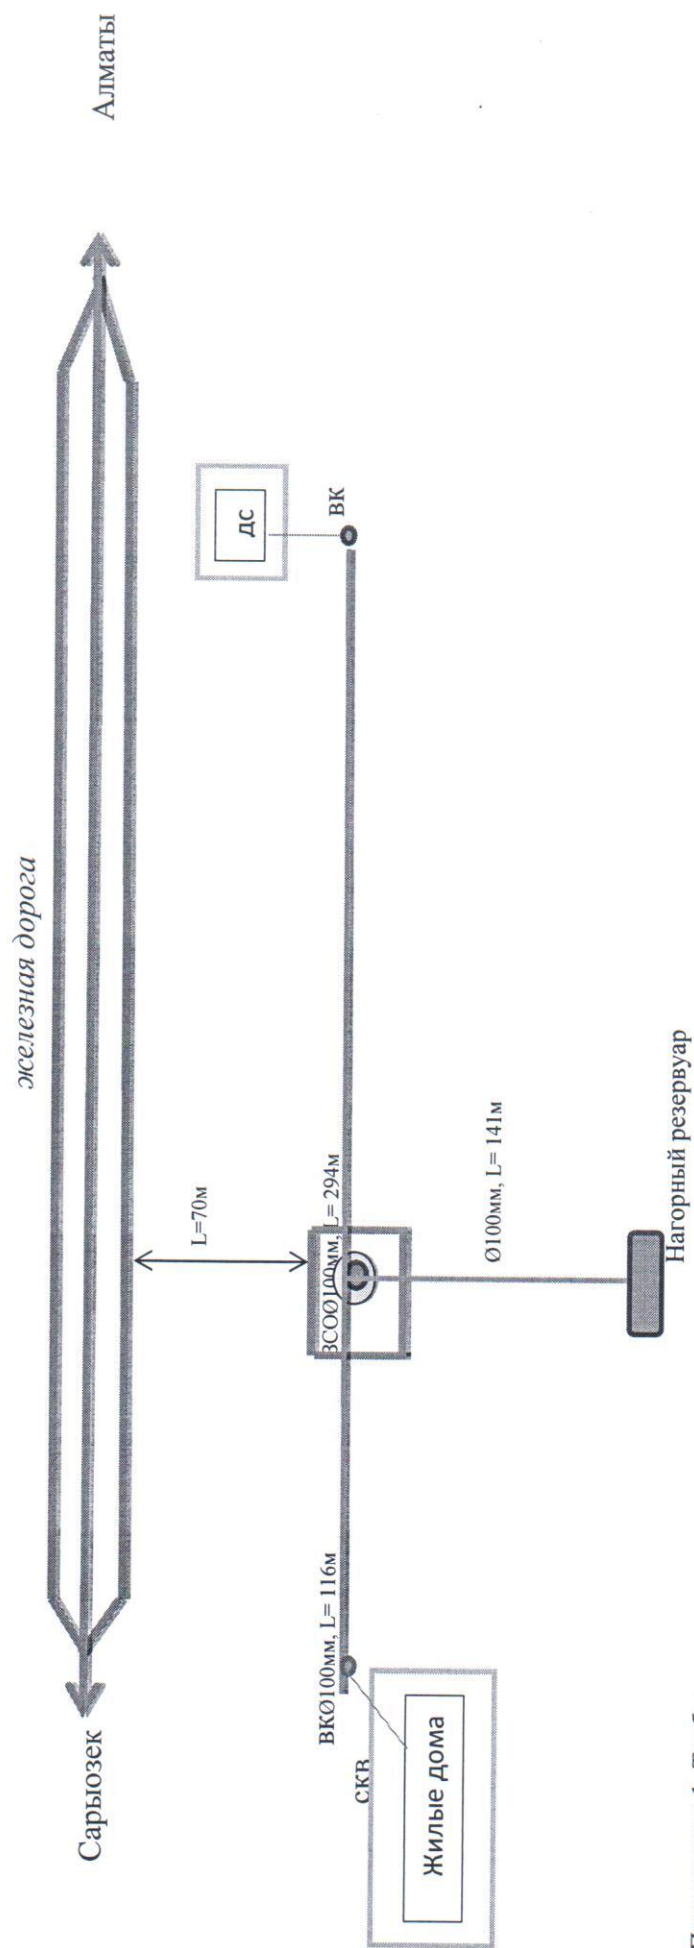


- Примечание: 1. Труба чугунная
2. Зона санитарной охраны – 20м х 20м.
3. Нагорный резервуар V=20м³
4. Глубина скважины – 53м.

Исполнитель: Начальник ПТО Исакова Н.М.



Утверждаю:
Директор ТОО «Теміржолсу-Алматы»
Мәделханов Б.Б.
«___» _____ 201_ г.

Ситуационная схема пункта водоснабжения станции Балгалы

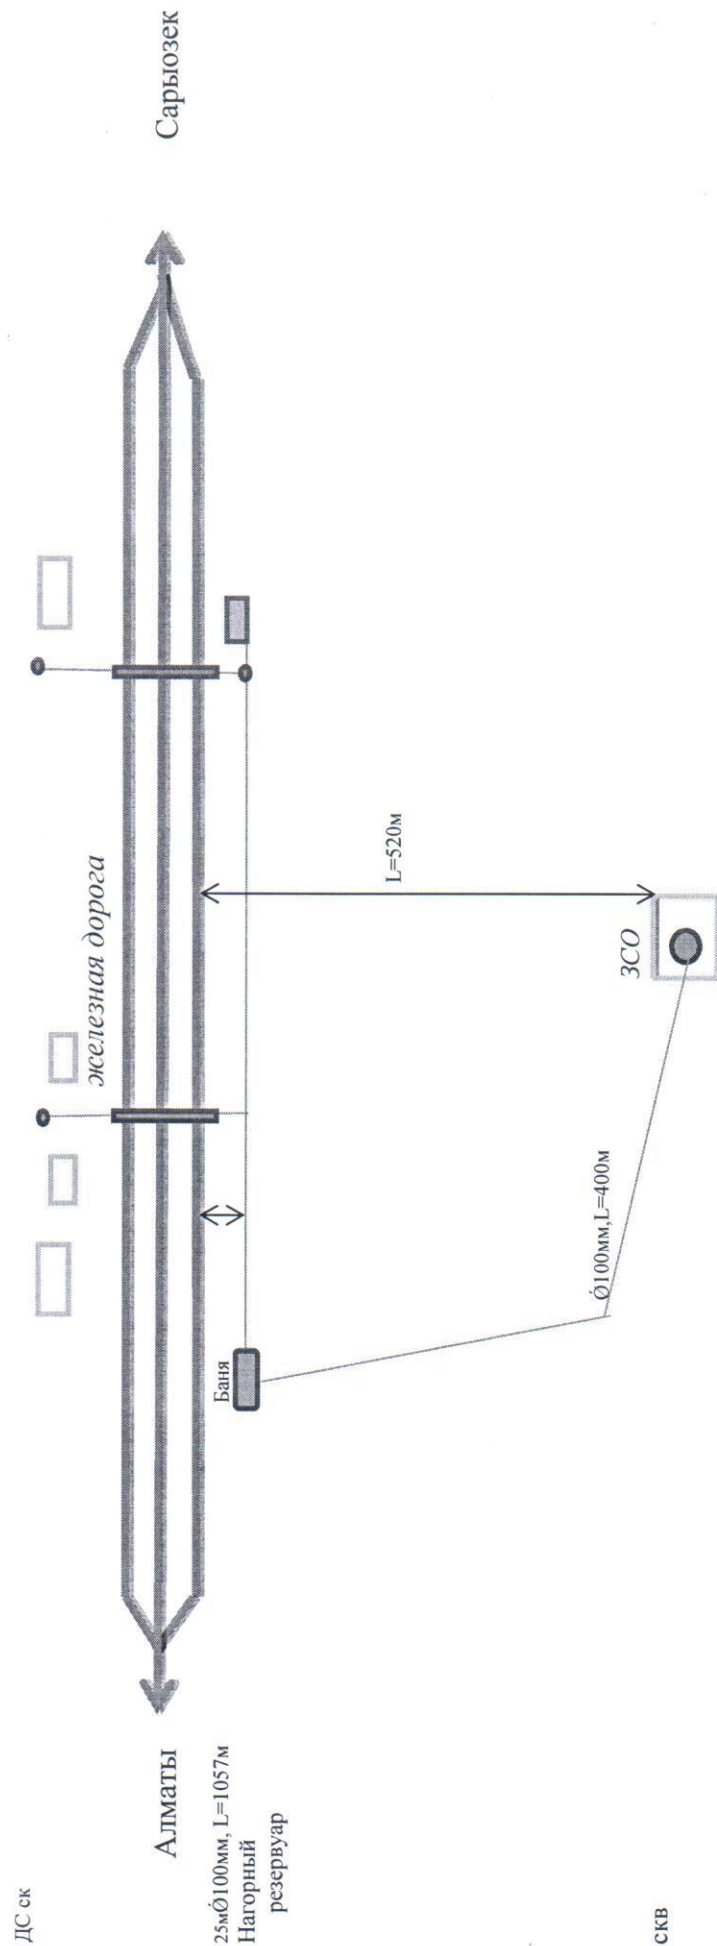


- Примечание: 1. Труба чугунная и полиэтиленовая.
2. Зона санитарной охраны – 12м х 12м.
3. Нагорный резервуар V=30м³
4. Глубина скважины – 9м.

Исполнитель: Начальник ПТО Исакова Н.М.



Утверждаю:
Директор ТОО «Геміржолсу-Алматы»
Мәделханов Б.Б.
« » 201_г.

Исполнительная схема
пункта водоснабжения станции Алтындала

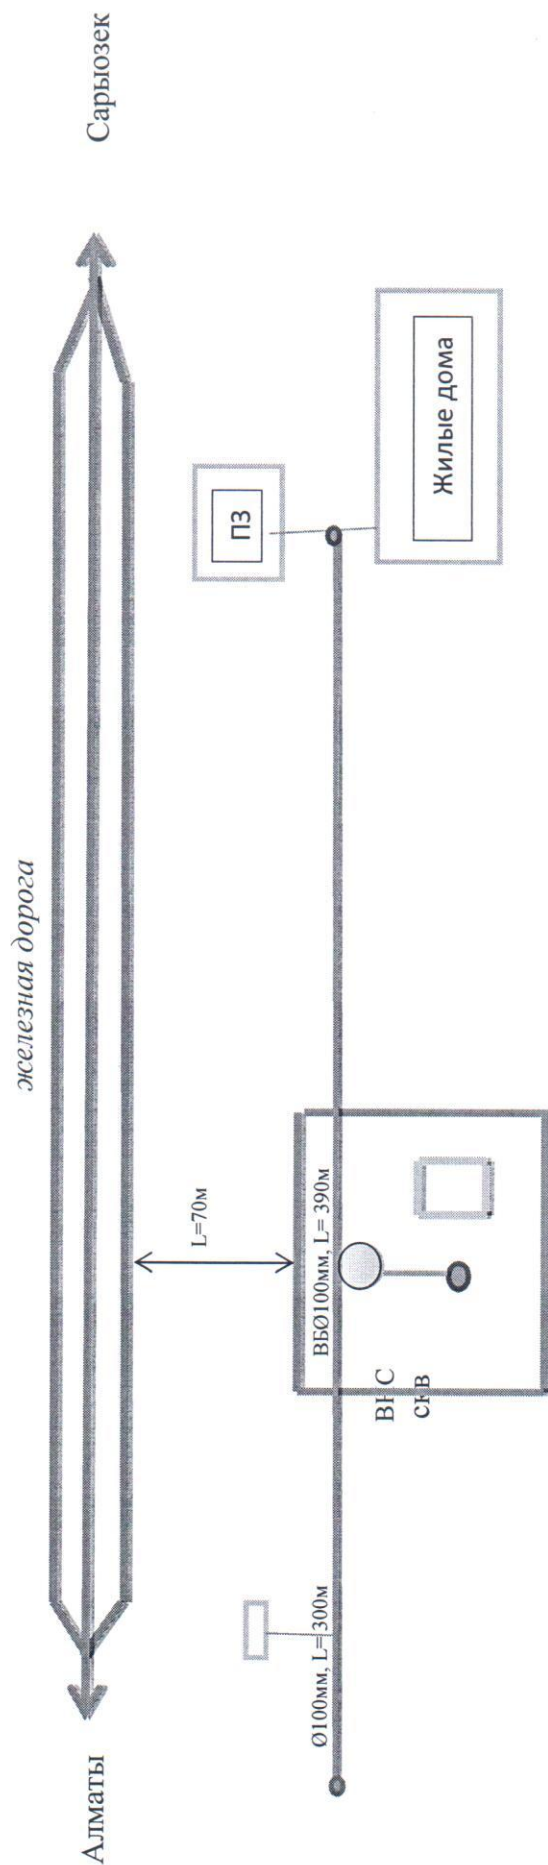

3CO


- Примечание: 1. Труба чугунная
2. Зона санитарной охраны – 30м x 30м.
3. Водонапорная башня V=50м³
4. Глубина скважины – 120м.

Исполнитель: Начальник ПТО Исакова Н.М.



Директор ТОО «Теміржолсу-Алматы»
 Мәлікханов Б. Б.
 « » 201 г.

Ситуационная схема пункта водоснабжения станции Архарлы

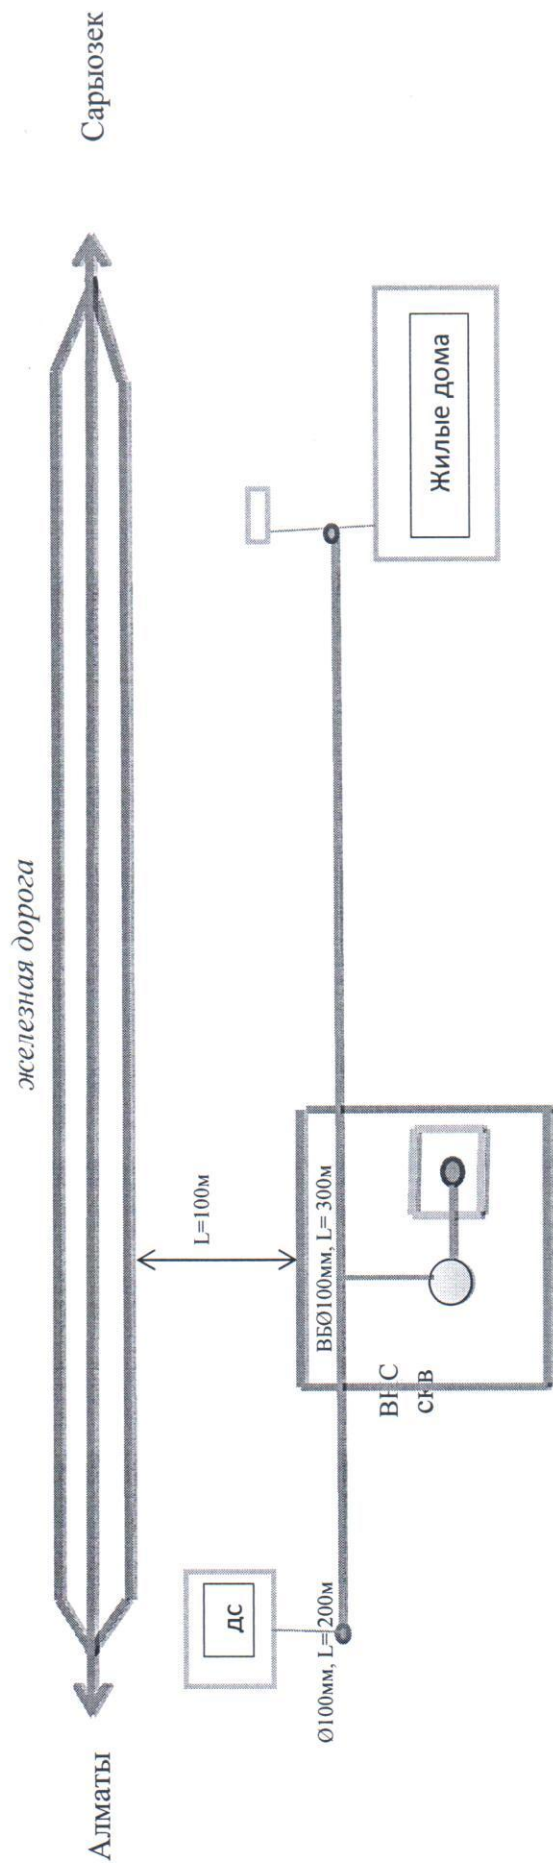

3CO

- Примечание: 1. Труба чугунная
 2. Зона санитарной охраны – 30м x 30м.
 3. Водонапорная башня V=50м³
 4. Глубина скважины – 115м.

Исполнитель: Начальник ПТО Исакова Н.М.